


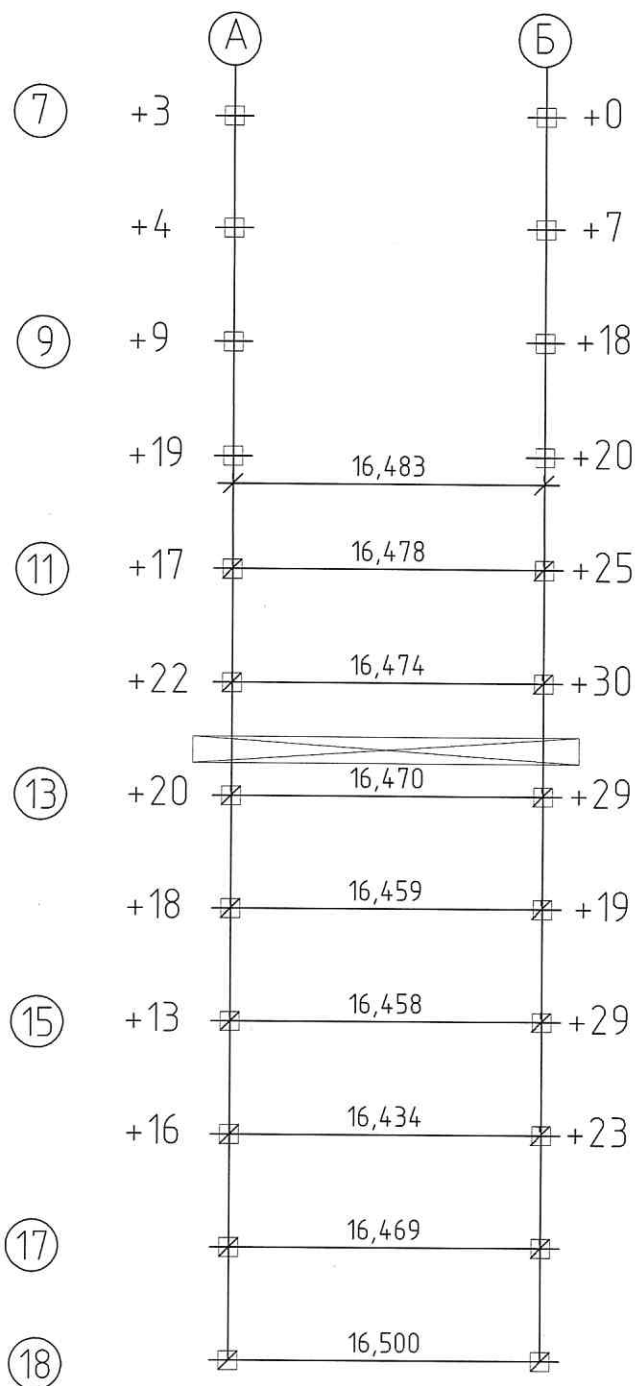

Примечания:

1. Отметки и расстояния даны в мм
2. За нулевую отметку принята самая низкая точка головки рельса подкранового пути
3. Отметки головки рельса взяты напротив колонн цеха

Согласно федеральным нормам и правилам в области промышленной безопасности "Правила безопасности опасных производственных объектов, на которых используются подъемные сооружения" предельные величины отклонений:

- разность отметок г. р. в одном поперечном сечении - 40 мм;
- разность отметок г. р. на соседних колоннах - 10 мм.
- сужение или расширение колеи рельсового пути - 15 мм.

Должность	Ф.И.О.	Подпись	Дата	АО "Омский каучук"			
Начальник отдела генплана ДКС				Компрессорный зал отделения Е-8 холодильного цеха Е-8-8а-102а-ДП-16	Стадия	Лист	Листов
Ведущий инженер отдела генплана ДКС						1	2
				Исполнительная схема плано-высотного положения подкрановых путей мостового крана № 40			

